


Geländer reversibel
zur späteren Vergrößerung
der Terrasse
Horizontal. - und vertikal
Flachstahl-Stäbe 50 x 8 mm,
~~Füllstäbe 20 x 8 mm~~




Änderung 31.10.12

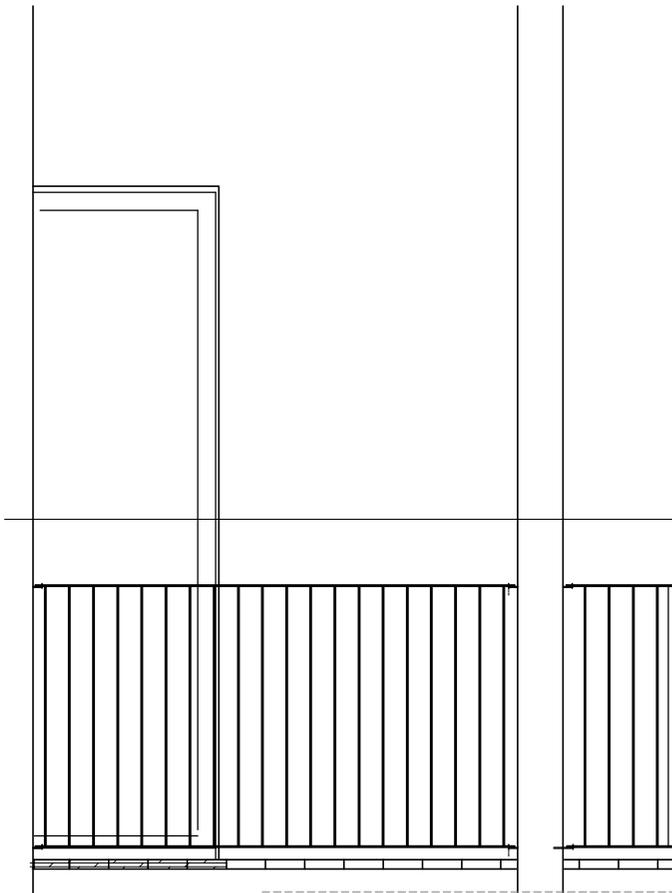


Geländer reversibel
zur späteren Vergrößerung
der Terrasse
Horizontal. - und vertikal
Flachstahl-Stäbe 50 x 8 mm,
~~Füllstäbe 20 x 8 mm~~

Längsträger U 180

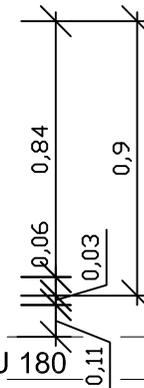

Terrassenbelag
Lärche oder gleichwertig 30 mm
witterungsbeständig
Unterkonstruktion Kanthölzer 10 cm
zwischen den Träger Wellblech als
wasserführende Schicht

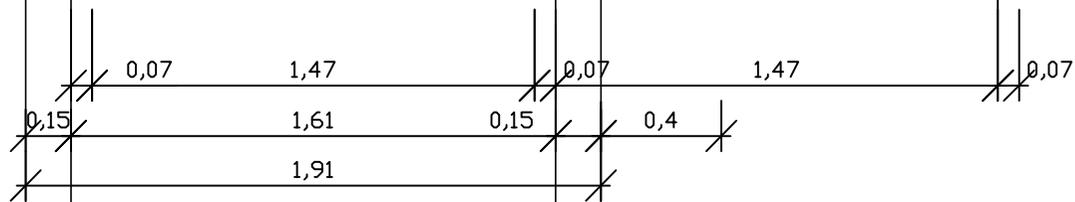

Ausführungsplanung

Gleditschstraße 32
10781 Berlin



Bauherr

GbR Gleditschstr. 32

.....
Bauherr

.....
Architekt

Architekt

Dipl.- Ing. Holger Schweitzer
Crellestraße 33
10827 Berlin
Tel 030 - 782 66 15
Fax 030 - 784 55 45
e-mail h.schweitzer@t-online.de
www.holgerschweitzer.de

Terrasse Ansicht

Maßstab 1:25
Datum 05.03.2012
Index_a Datum _11.06.2012

Alle Maße sind am Bau zu prüfen!